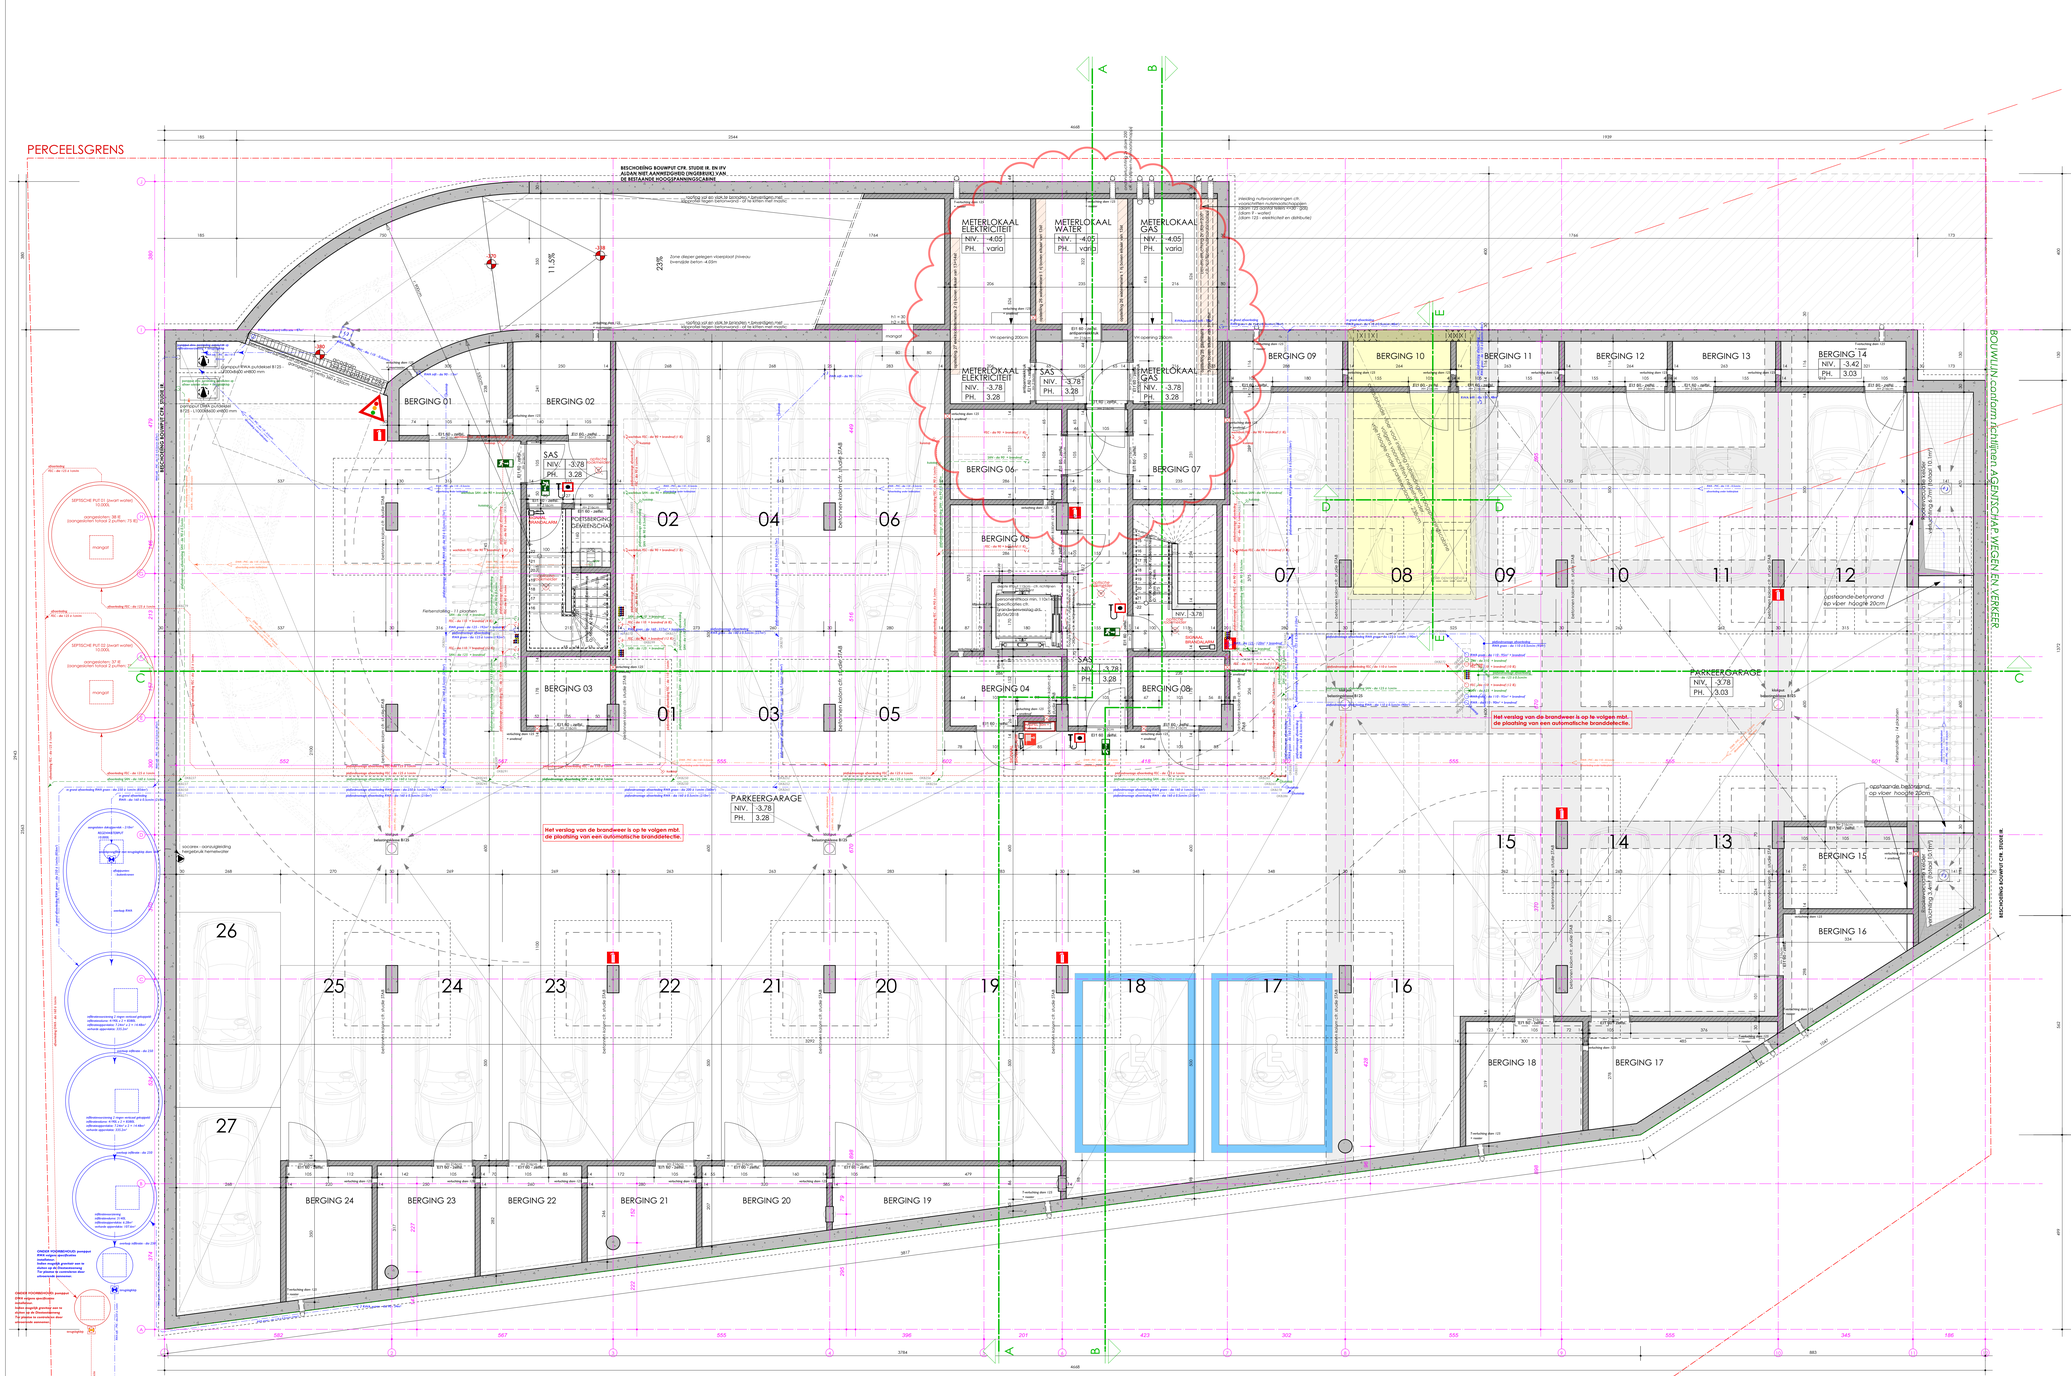

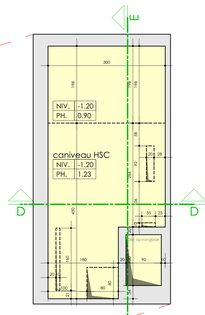

BRANDVEILIGHEID VAN GEBOUWEN

- De brandweerstand van de bouwelementen mag niet verminderd worden door allerhande doorvoeringen, zoals leidingen, buizen, kokers, uitstekwagen van aandrijven e.d. en door eventuele spanningen en constructies. De nodige hiaschermingsmiddelen dienen aangebracht om de vereiste brandweerstand te behouden (brandwerende kleppen, mofflen, ...). De bepalingen van bijlage 7 zijn van toepassing (art. 3.1).
- De structurele elementen die de stabiliteit van het gebouw verzekeren zoals kolommen, dragende wanden, hoofddraagbalken, vloeren en andere essentiële delen moeten R60 hebben (art. 3.2) en R120 voor de constructiedelen in de kelder. Er dient, bij controle door de brandweer, een attest voorgelegd te worden waaruit blijkt dat er voldaan is aan bovenvermelde eis (bij brandwerende verven en meetrapporten en bestekreling).
- De structurele elementen van het dak moeten R60 hebben. Deze eis is niet van toepassing als de onderdakvloer REI60 heeft en als de eventuele toegang tot de ruimte onder het dak, die kleiner dan 1m² is, gebeurd langs deuren of luiken met EI 30 (art. 3.6), een attest voorgelegd te worden waaruit blijkt dat er voldaan is aan bovenvermelde eis.
- De valse plafonds moeten EI30 (a -> b), E130 (h -> a) of EI30 (ar<->h) hebben volgens NBN EN 13501-2 en NBN EN 1364-2 of hebben een stabiliteit bij brand van minstens 1/2h volgens NBN 713-020 en zijn om de 25m onderbroken door schotten met EI30 (art. 3.4)
- Deze lijst is niet limitatief. Aanvemer dient alles te nemen van het brandbestendig, opgemaakt door de bertreffende preventiedienst.
- Aannemer staat in voor het brandveilig opleveren van de gehele constructie rekening houdend met de voorwaarden vastgelegd in het brandweerverslag, de geldende reglementering en de veiligheidsmaatregelen vermeld in het brandweerverslag.

ALGEMENE NOTA'S

- De bouwheer is erbe gehouden voor de start der werken tot en met de voorlopige oplevering een ASR polis af te sluiten. Dit weerhoud niet dat de aannemer in orde moet zijn met zijn verzekeringen de wettelijk bepaald zijn. Zo dient iedere aannemer die werken uitvoert aan de bouwwerken en die in vast verband hebben op de stabiliteit van deze bouwwerken, voor het gebouw voorafgaandelijk aan de start van zijn werken een attest van zijn verzekeraar te bezorgen waaruit blijkt dat met zijn polis de aansprakelijkheid voor zijn 10-jarige aansprakelijkheid, Bij het ontbreken van overhandiging van dit attest aan de architect kan hij onder geen beding enig werk op zich nemen.
- Het uitpalen en het optrekken van hierin gebouwen(s) dient altijd te gebeuren conform de omgevingsvergunning. Er wordt door de opdrachtgever een uittreksel van de vergunning ter beschikking gesteld op de werf.
- De aannemer of bouwheer zal een landmeter aanstellen die de bouwwerken uitpaalt in het bijzijn van de aannemer. De aanstelling van een landmeter is verplichtend en is essentieel omdat de aannemer de verantwoordelijkheid draagt tot het juist uitpalen van de bouwwerken. Het uitpalen van de bouwwerken is dan ook een aannemerstaak die niet ten laste van de architect kan worden gelegd. De architect ontrekt zich hierdoor van alle aansprakelijkheden met betrekking tot het foutief inplanten van de bouwwerken. Dit omdat de architect niet de mogelijkheden noch de apparatuur heeft om deze te bepalen. De uitpaling door een landmeter zal gebeuren in 2 fases. Een eerste fase bestrijkt de eigenlijke uitpaling van de werken en een 2de fase is de controle van de werken na het bekisten van de funderingsplaat en voor het storten van de beton. De coördinatie hiervan is in handen van de aannemer.
- De aannemer zal instaan voor het correct verwerken van de grondoverschotten rekening houdende met de regelgeving aangaande de milieu-hygiënische kwaliteit van de grond.
- De aannemer is erbe gebonden om voor de start van de rioleringswerken het pad van de openbare riolering te onderzoeken. Hierna zal hij onderzoeken of de rioleringstracés kunnen gehanteerd worden zoals schematisch vermeld op de architectuurplannen. Indien er hier wezenlijke verschillen worden vastgesteld zal de aannemer de architect hiervoor inlichten en mogelijke alternatieven ter goedkeuring voorleggen aan de architect en bouwheer.
- De uitvoering van de structurele elementen dient in overeenstemming te gebeuren met de studie van de stabiliteitsingenieur.
- De uitvoering van de elementen met betrekking tot het E-peil dient in overeenstemming te gebeuren met de studie en de startverklaring opgemaakt door de EPB-verslaggever.
- De aannemer is erbe gehouden zijn uitvoering af te stemmen op het opgemaakte V&G plan van de veiligheidscoördinator.
- Aanmerker dient alle te nemen van het brandweerverslag, opgemaakt door de betreffende preventiedienst. Hij staat in voor het brandveilig opleveren van de gehele constructie rekening houdend met de voorwaarden vastgelegd in het brandweerverslag alsook de geldende reglementering en veiligheidsmaatregelen.
- Vochtschermen zijn te voorzien tegen alle raam- en deuraansluiten, boven en onder iedere spouwonderbreking en overal waar de kans op vochtindringing bestaat.
- Het inleiden en aansluiten van de nutsvoorzieningen dient in overeenstemming te gebeuren met de richtlijnen van de desbetreffende nutsmaatschappijen.
- Opmaak as-built dossier: de aannemer dient tijdens de bouwwerken de nodige info te vergaren en vast te leggen aangaande de reële uitvoering van de werken. Hij zal deze bewijsstukken op het einde der werken aan de bouwheer digitaal aanleveren. Dit betreft o.a. staving van de verwerkte isolatiematerialen met merknaam, type en dikte met een fotografische staving van de plaatsing ervan, as-built plan riolering met een fotografische staving, stavingsstukken inzake brandveiligheid cfr. het brandweerverslag, ...
- Alle producten moeten worden uitgevoerd volgens de strikte richtlijnen van de fabrikant. De uitvoerende aannemer staat steeds garant voor een kwalitatieve uitvoering volgens de regels der kunst en blijft 10 jaar aansprakelijk voor de uitvoering der werken.
- De meetstaat horende bij de aanbestedingsplannen dient enkel de uitvoering ruwbouw en dak. De grijze tekst vermeld op de aanbestedingsplannen heeft geen betrekking op de uitvoering ruwbouw en dak en zijn derhalve ook niet opgenomen in de meetstaat van de architect.
- De architect kan niet verantwoordelijk, noch aansprakelijk worden gesteld bij eventuele afwijkingen ten opzichte van deze bepalingen.

- Leggplannen van de vloerdelen voor te leggen aan de raadgevend ingenieur en architect.
- Alle ondergronds metselwerk wordt gecementeerd. Aansluiting op funderingszool = fesrond.
- Bij de uitvoering dient er extra aandacht besteed te worden aan de vlakheid van de gepolierde beton ifv de RF-deuren. Eventuele meerkosten tgv aanpassingen zijn voor rekening van de aannemer.

F	.	.	.
E	.	.	.
D	.	.	.
C	.	.	.
B	bijsturingen aanbestedingsdossier + bijsturingen meterlokalen	16/09/2019	MVE
A	Aanpassing plannen voor opmaak studie stab. IR	17/05/2019	PIM
	WIJZIGINGEN	DATUM	ID

ADEM architecten burgerlijke vennootschap met handelsvorm bvba
Ranpstraat 13 bus 1 - 3500 Hasselt | t. +32(0)11 768 002 | www.ADEMarchitecten.be
BTW BE 0823.002.049 | RPR Hasselt | IBAN BE42 7350 2777 7754 | BIC KREDBEBB

UITVOERING: WIND- EN WEERDICHT

HET BOUWEN VAN 23 APPARTEMENTEN + HANDELSRUIMTE

PLANNR 2/14

JOBNR 16017

BOUWHEER: Algemene Bouwwerken Legos BVBA
Diesteesteenweg 69 - 3210 Linden
t. +32(0)16.29.29.11

BOUWADRES: Wolvendreef 90 - 3210 Linden
Afdeling 4 - sectie C - nr(s). 97a3

OPDRACHTGEVER

ARCHES projecten

PLANGEGEVENS	SCHAAL	DATUM	ARCHITECT
KELDERNIVEAU CANIVEAU HOOGSPANNINGSCABINE	1/50	29/03/2019	Donald Nijssen	Pharrion Van Eyck voor ADEMarchitecten bvba Ingroeihoven 36, de Orde van Architecten Limburg

CONTACTPERSOON: DNI | CONTROLE: MVE